

南港入口2号自動踏切遮断機結線図 （その1）


凡例
赤書きは新設を示す。
緑書きは移設後を示す。

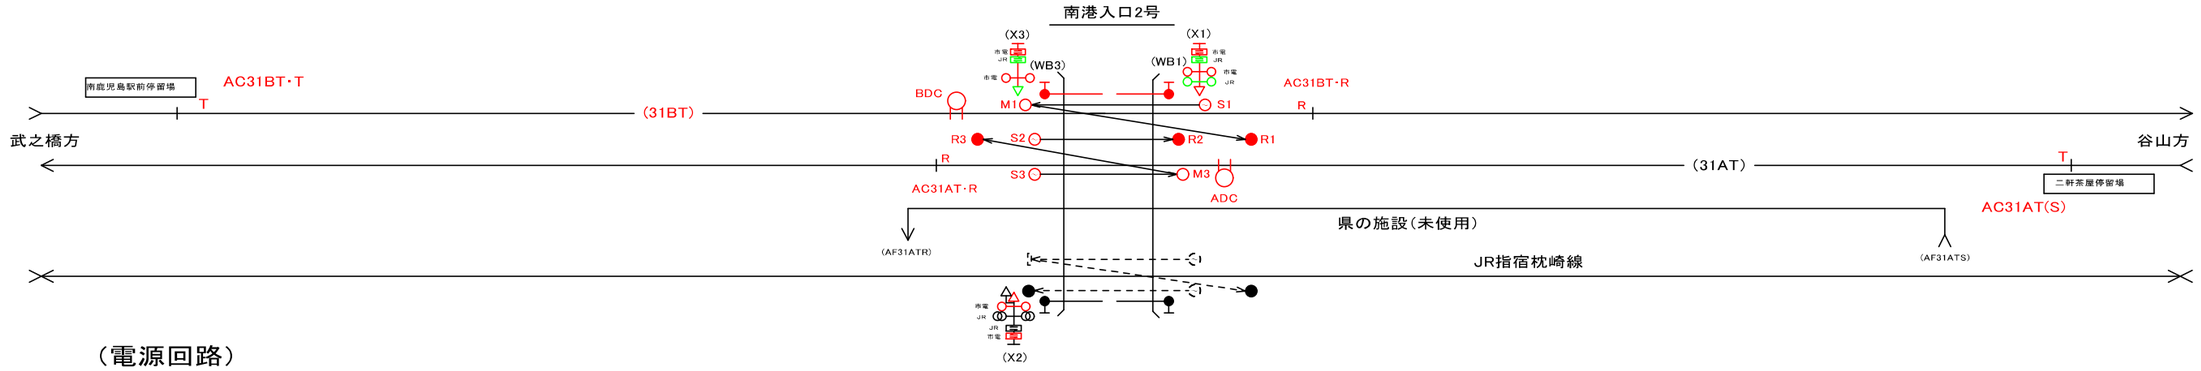

（電源回路）

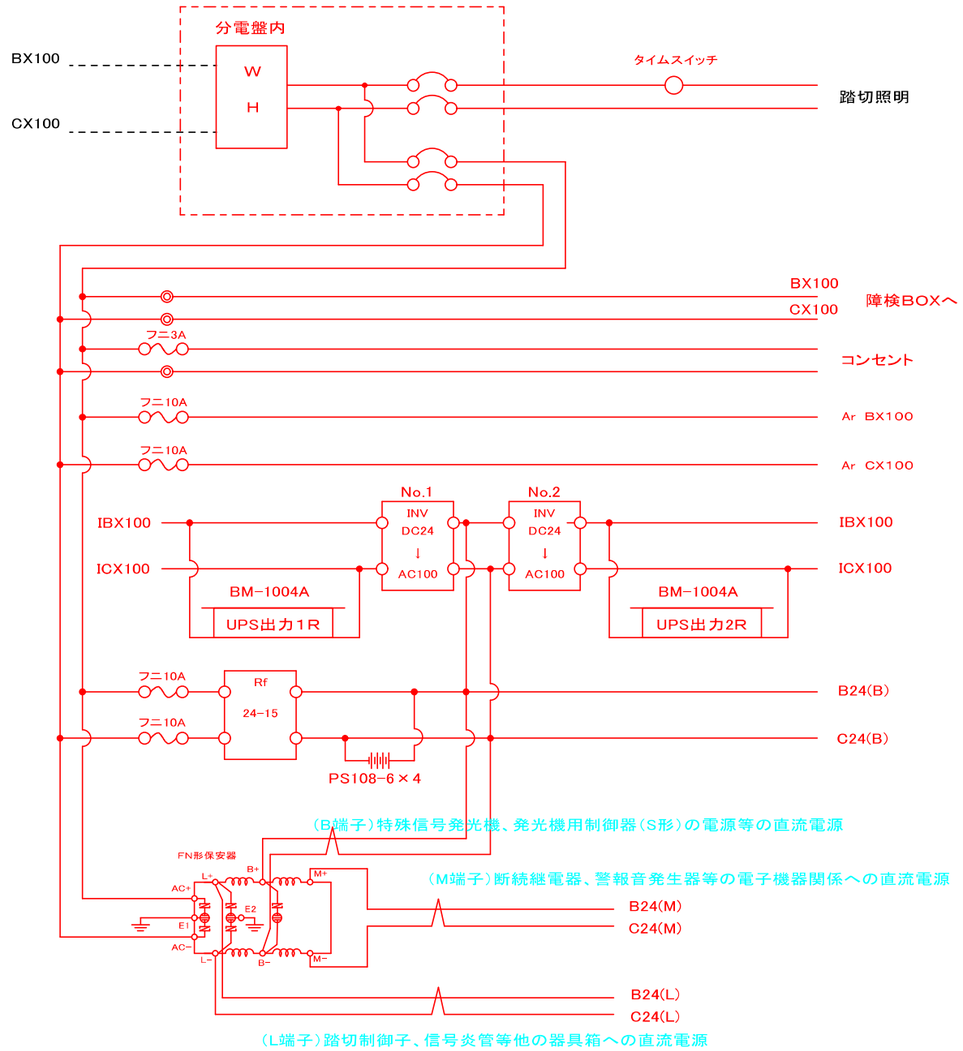

（軌道継電器回路）

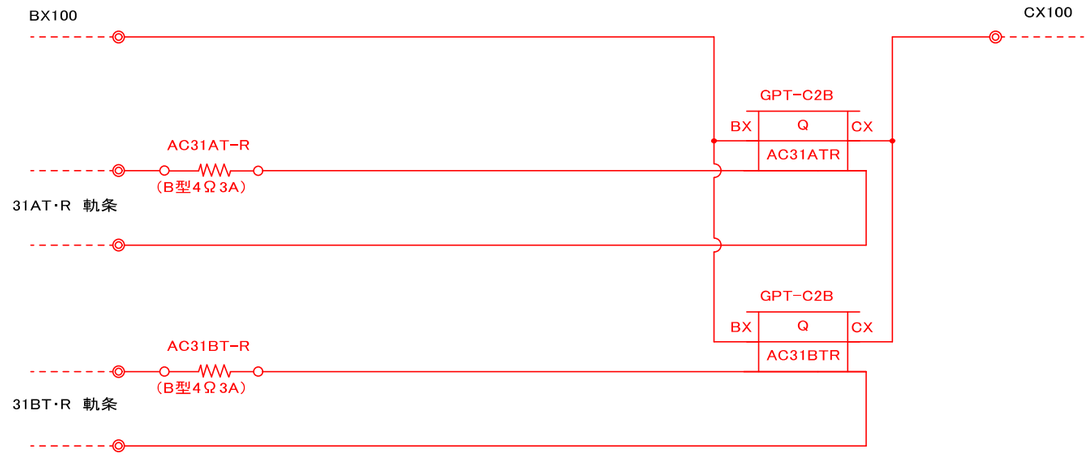

工事名	鹿児島市交通局南港入口2号踏切道保安設備更新工事				
事業名	踏切保安設備更新事業				
工事場所	南港入口2号 （南鹿児島駅前電停～二軒茶屋電停間）				
図面種類	新設 自動踏切遮断機結線図（その1）				
図面番号	11	縮尺		作製	2026年9月
鹿 児 島 市 交 通 局					


南港入口2号自動踏切遮断機結線図 （その2）

凡例


赤書きは新設を示す。

（軌道継電器回路）

南鹿児島駅　器具箱内

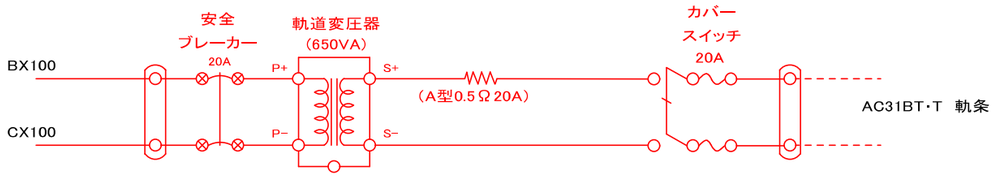

谷力37−1　器具箱内

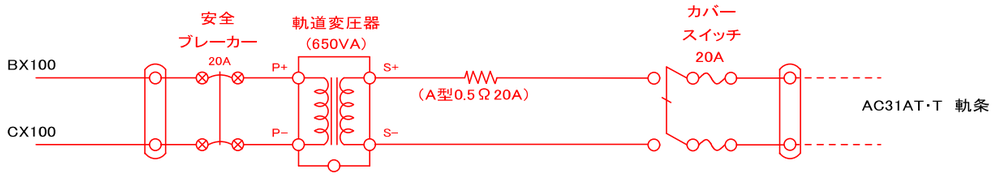



工事名	鹿児島市交通局南港入口2号踏切道保安設備更新工事				
事業名	踏切保安設備更新事業				
工事場所	南港入口2号 （南鹿児島駅前電停～二軒茶屋電停間）				
図面種類	新設 自動踏切遮断機結線図（その2）				
図面番号	12	縮尺		作製	2026年9月
鹿 児 島 市 交 通 局					


南港入口2号自動踏切遮断機結線図 （その3）

凡例

赤書きは新設を示す。

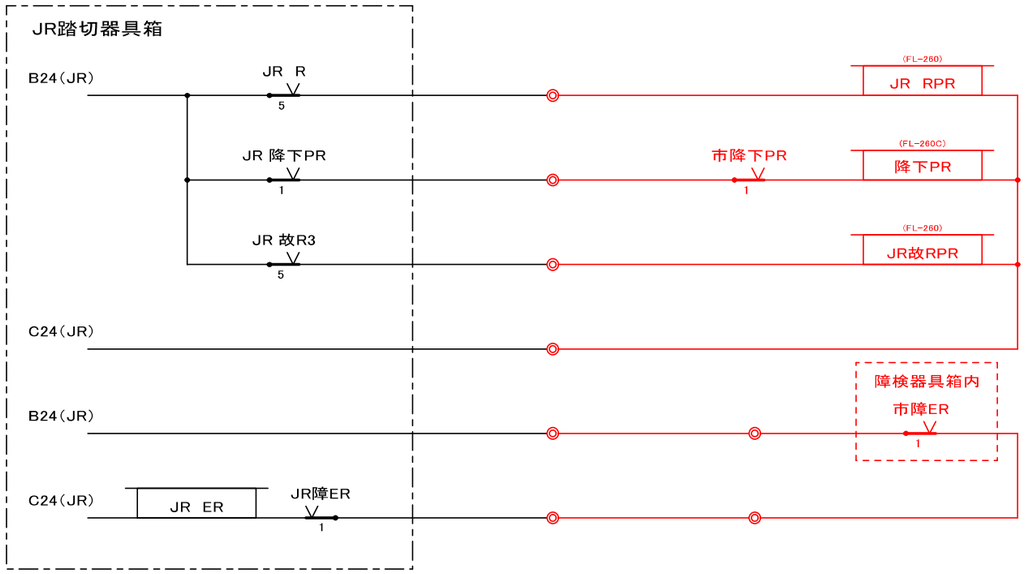

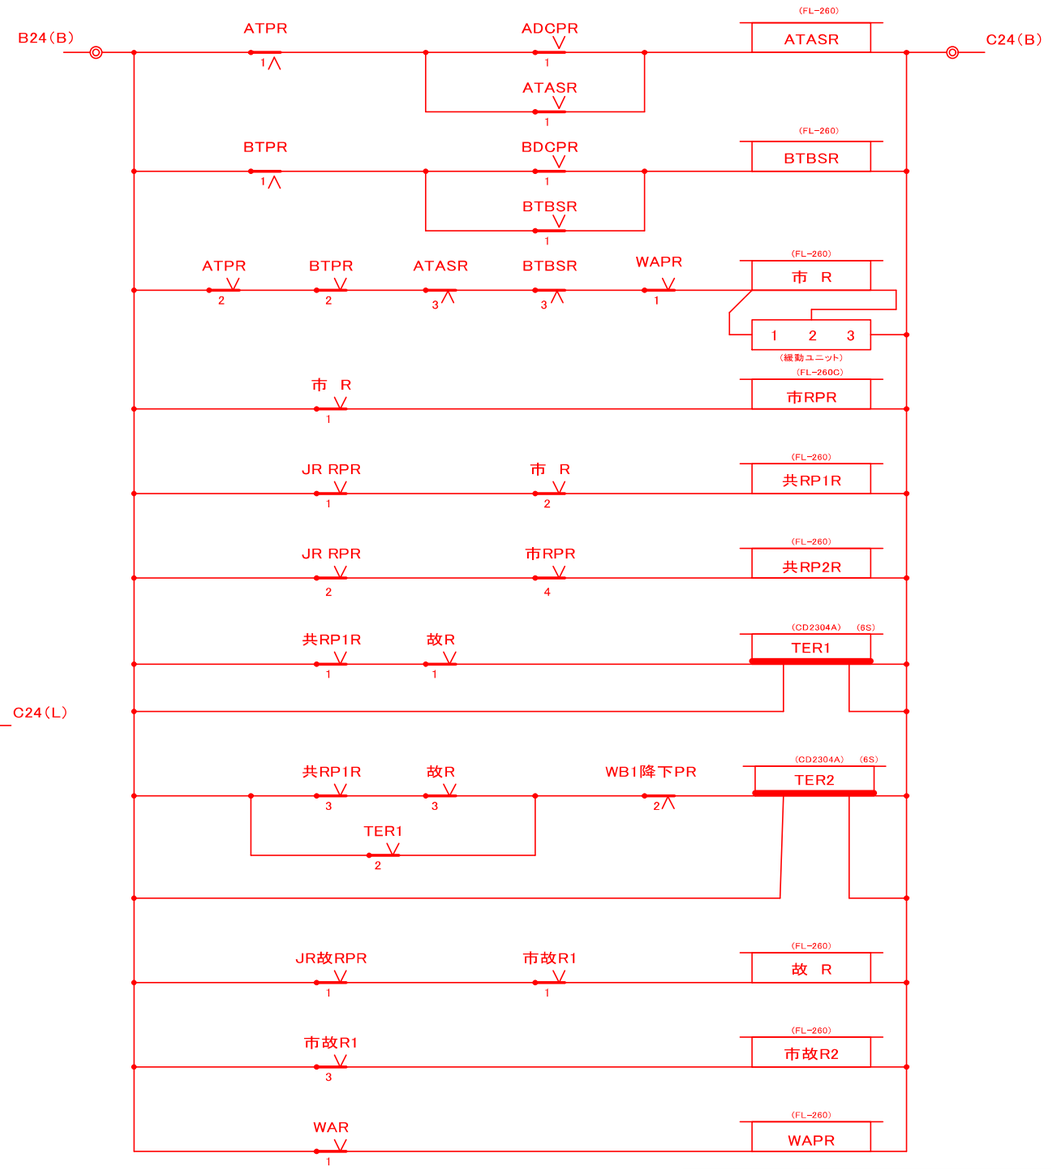

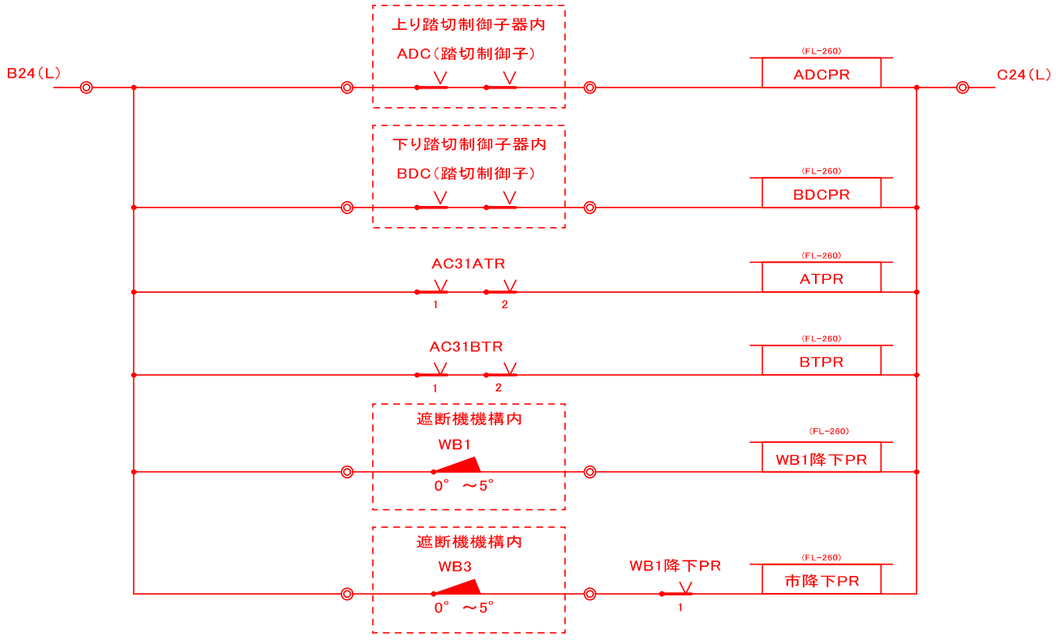


工事名	鹿児島市交通局南港入口2号踏切道保安設備更新工事				
事業名	踏切保安設備更新事業				
工事場所	南港入口2号 （南鹿児島駅前電停～二軒茶屋電停間）				
図面種類	新設 自動踏切遮断機結線図（その3）				
図面番号	13	縮尺		作製	2026年9月
鹿 児 島 市 交 通 局					

南港入口2号自動踏切遮断機結線図 （その4）


凡例

赤書きは新設を示す。


（列車方向指示器）

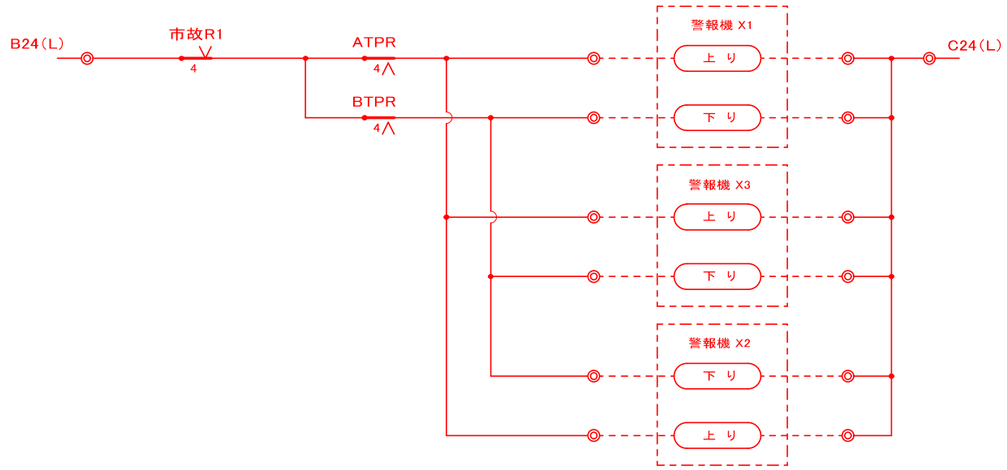


（閃光灯）

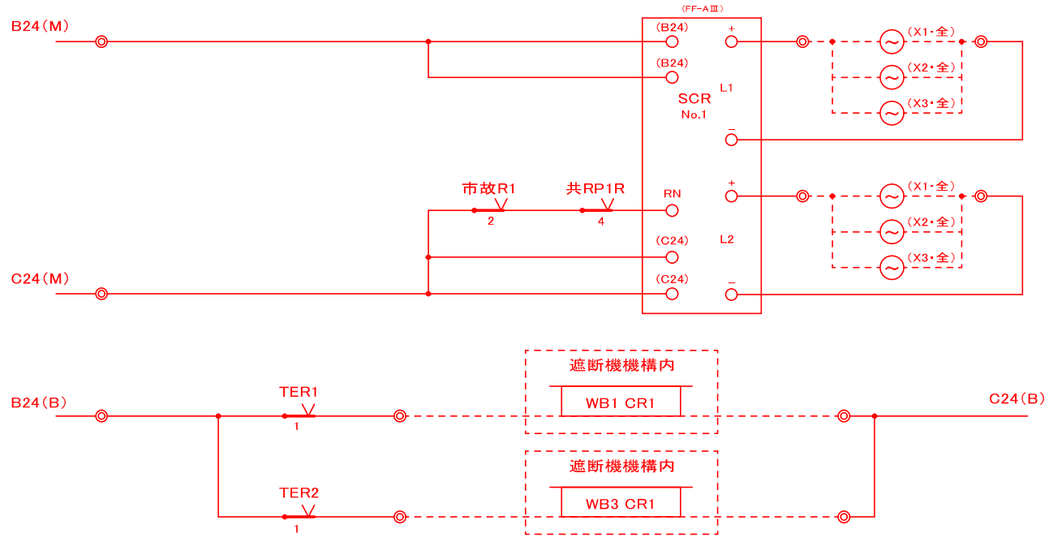


（動作確認灯）

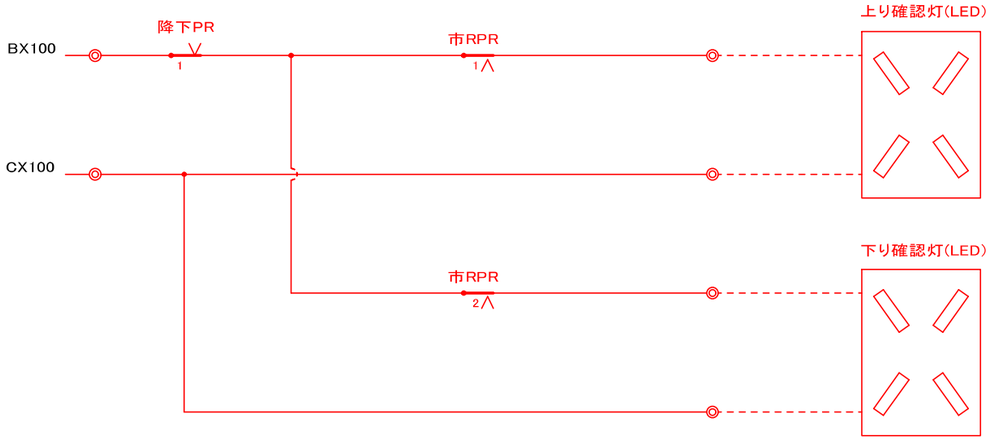

（信号電源切替継電器 ）

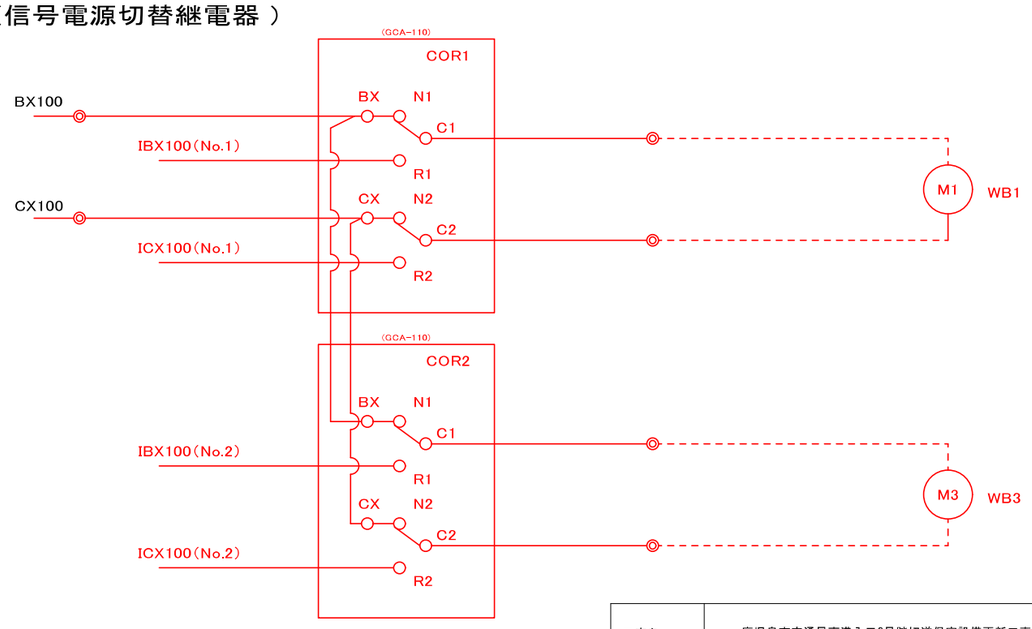

（警報音発生）

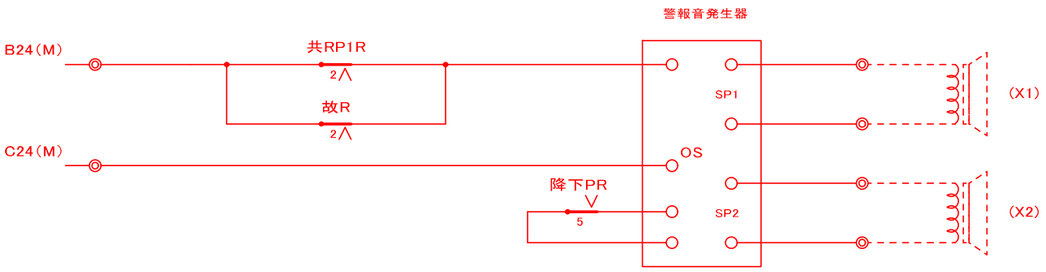

工事名	鹿児島市交通局南港入口2号踏切道保安設備更新工事				
事業名	踏切保安設備更新事業				
工事場所	南港入口2号 （南鹿児島駅前電停～二軒茶屋電停間）				
図面種類	新設 自動踏切遮断機結線図（その4）				
図面番号	14	縮尺		作製	2026年9月
鹿 児 島 市 交 通 局					


南港入口2号自動踏切遮断機結線図 （その5）

凡例

赤書きは新設を示す。

（故障検知器）

（N1－Ⅱ形）

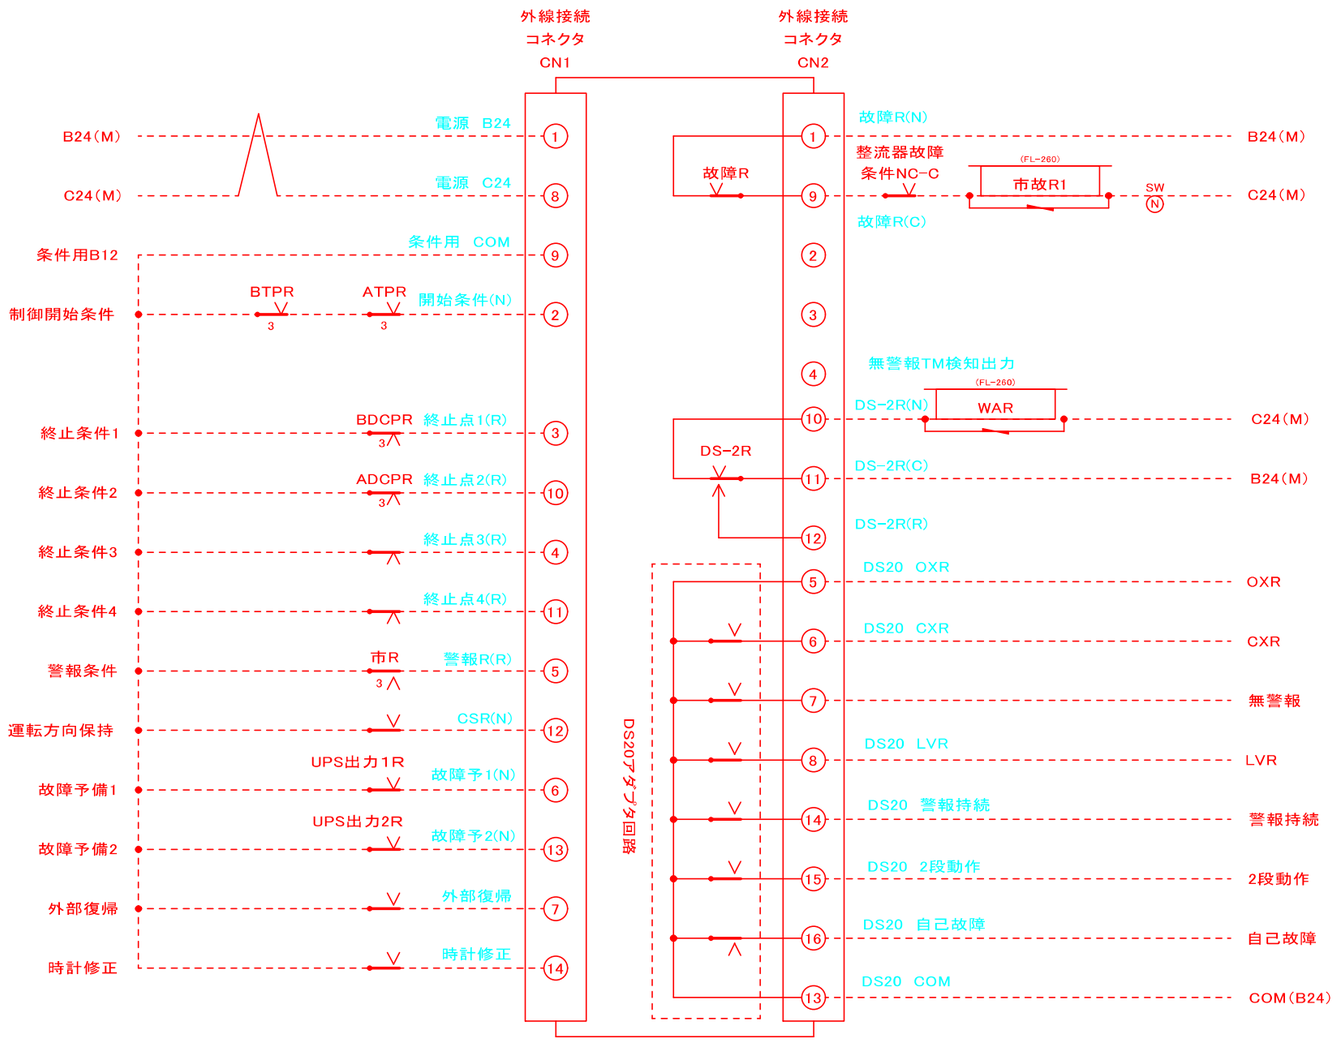


工事名	鹿児島市交通局南港入口2号踏切道保安設備更新工事				
事業名	踏切保安設備更新事業				
工事場所	南港入口2号 （南鹿児島駅前電停～二軒茶屋電停間）				
図面種類	新設 自動踏切遮断機結線図（その5）				
図面番号	15	縮尺		作製	2026年9月
鹿 児 島 市 交 通 局					

南港入口2号自動踏切遮断機結線図 （その6）

凡例

赤書きは新設を示す。

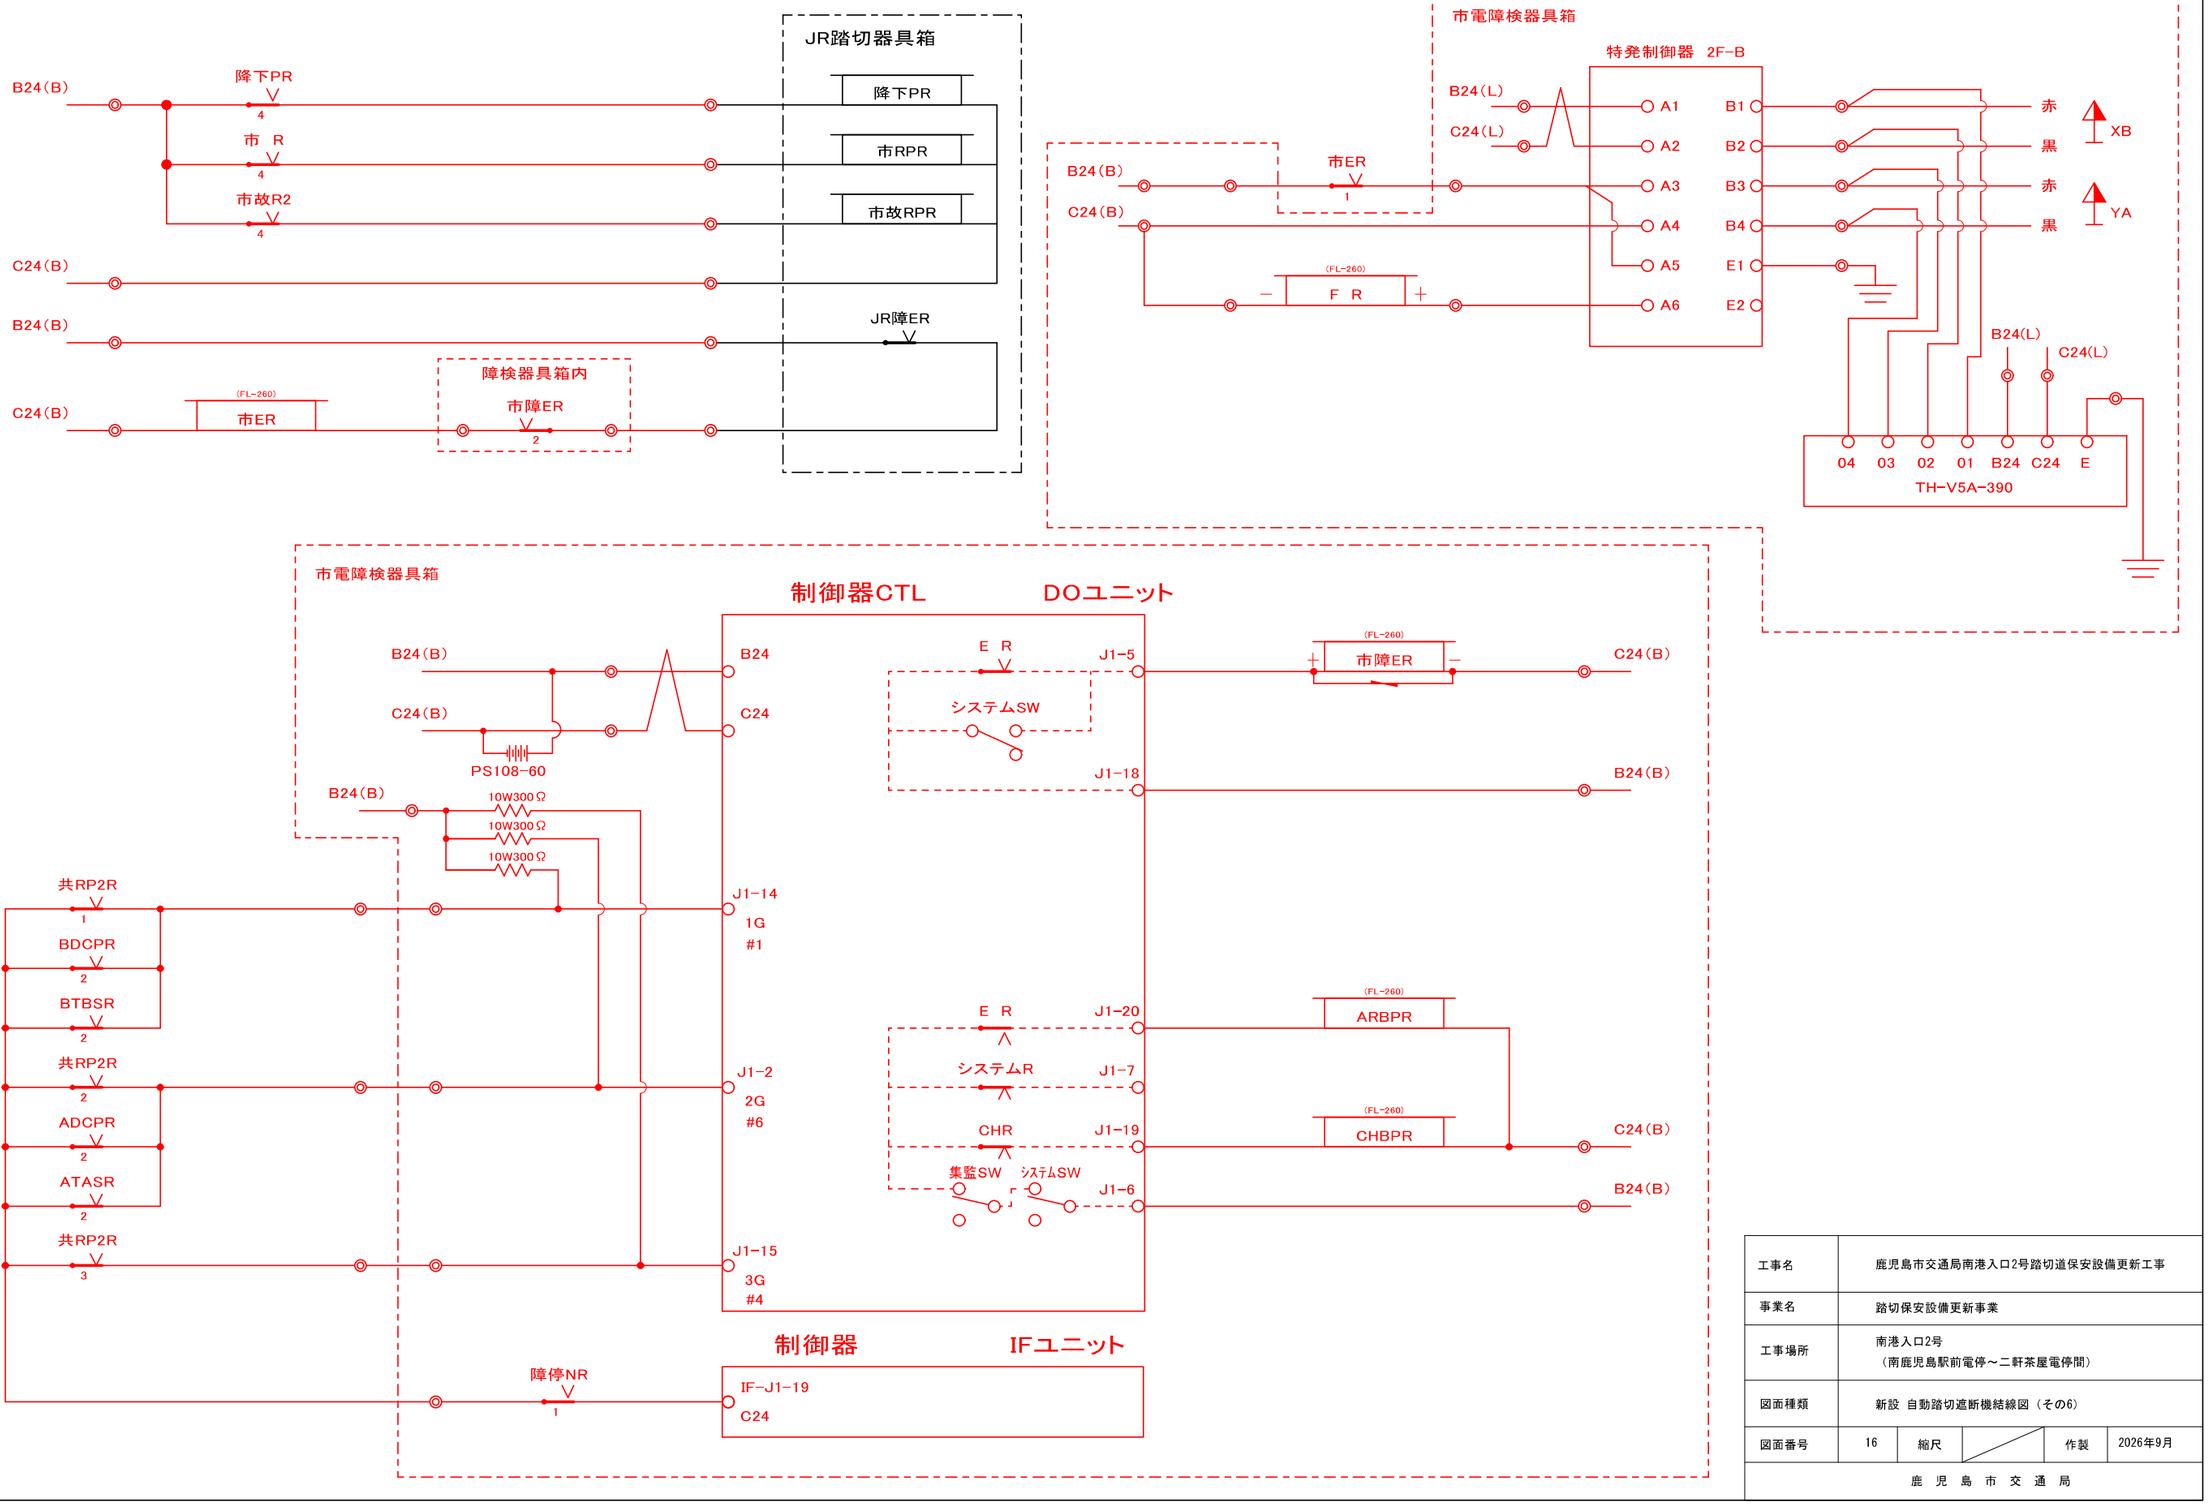

工事名	鹿児島市交通局南港入口2号踏切道保安設備更新工事				
事業名	踏切保安設備更新事業				
工事場所	南港入口2号 （南鹿児島駅前電停～二軒茶屋電停間）				
図面種類	新設 自動踏切遮断機結線図（その6）				
図面番号	16	縮尺		作製	2026年9月
鹿 児 島 市 交 通 局					


南港入口2号自動踏切遮断機結線図 （その7）

凡例

赤書きは新設を示す。

南港入口2号

上り踏切制御子（ADC）器内

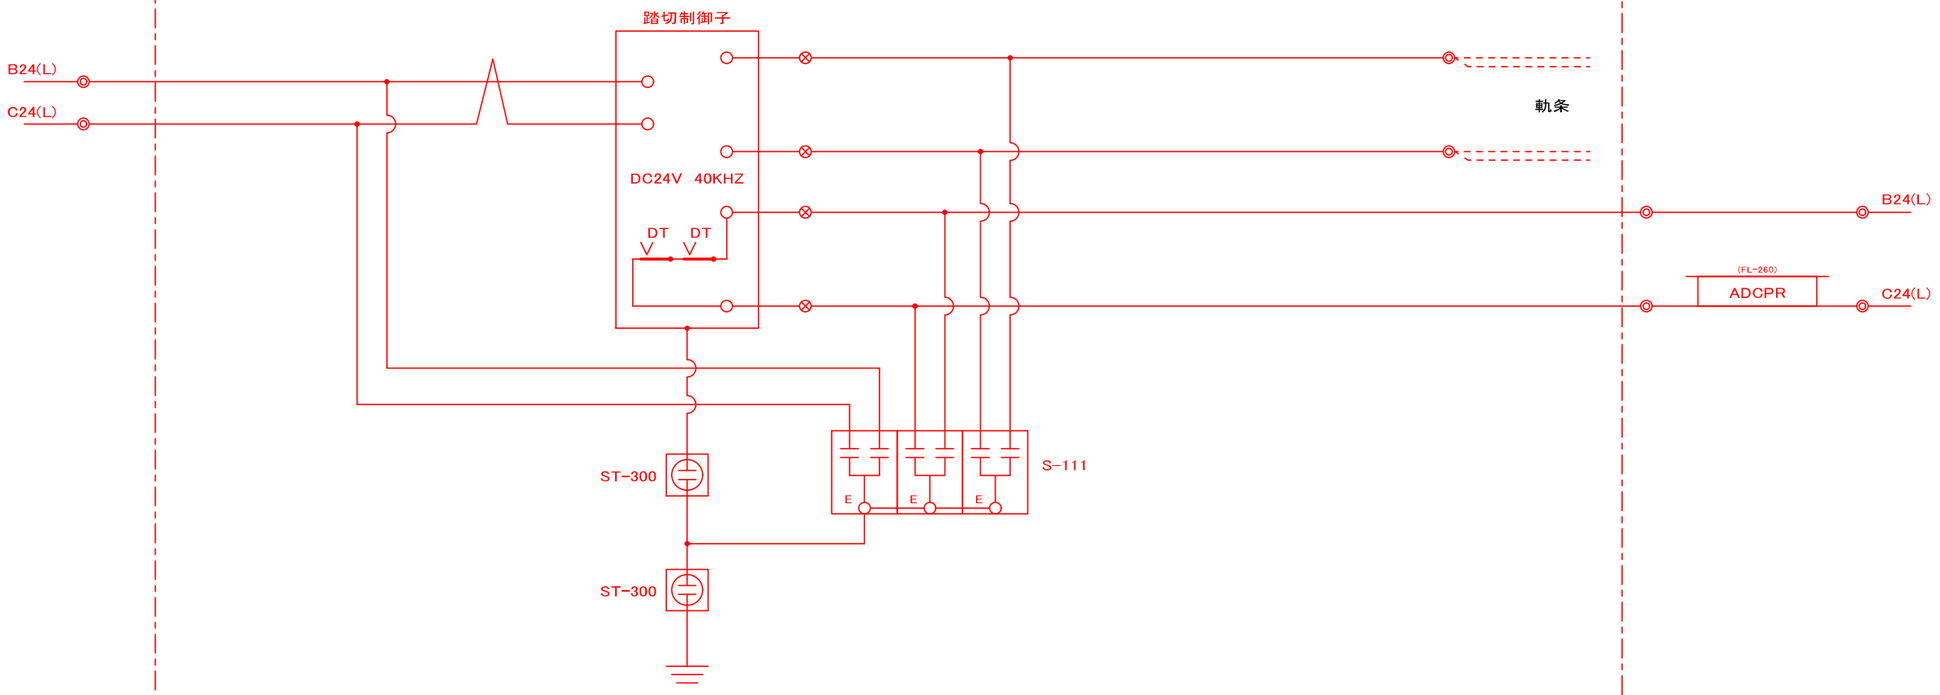

工事名	鹿児島市交通局南港入口2号踏切道保安設備更新工事				
事業名	踏切保安設備更新事業				
工事場所	南港入口2号 （南鹿児島駅前電停～二軒茶屋電停間）				
図面種類	新設 自動踏切遮断機結線図（その7）				
図面番号	17	縮尺		作製	2026年9月
鹿 児 島 市 交 通 局					


南港入口2号自動踏切遮断機結線図 （その8）

凡例

赤書きは新設を示す。

南港入口2号

下り踏切制御子（BDC）器内

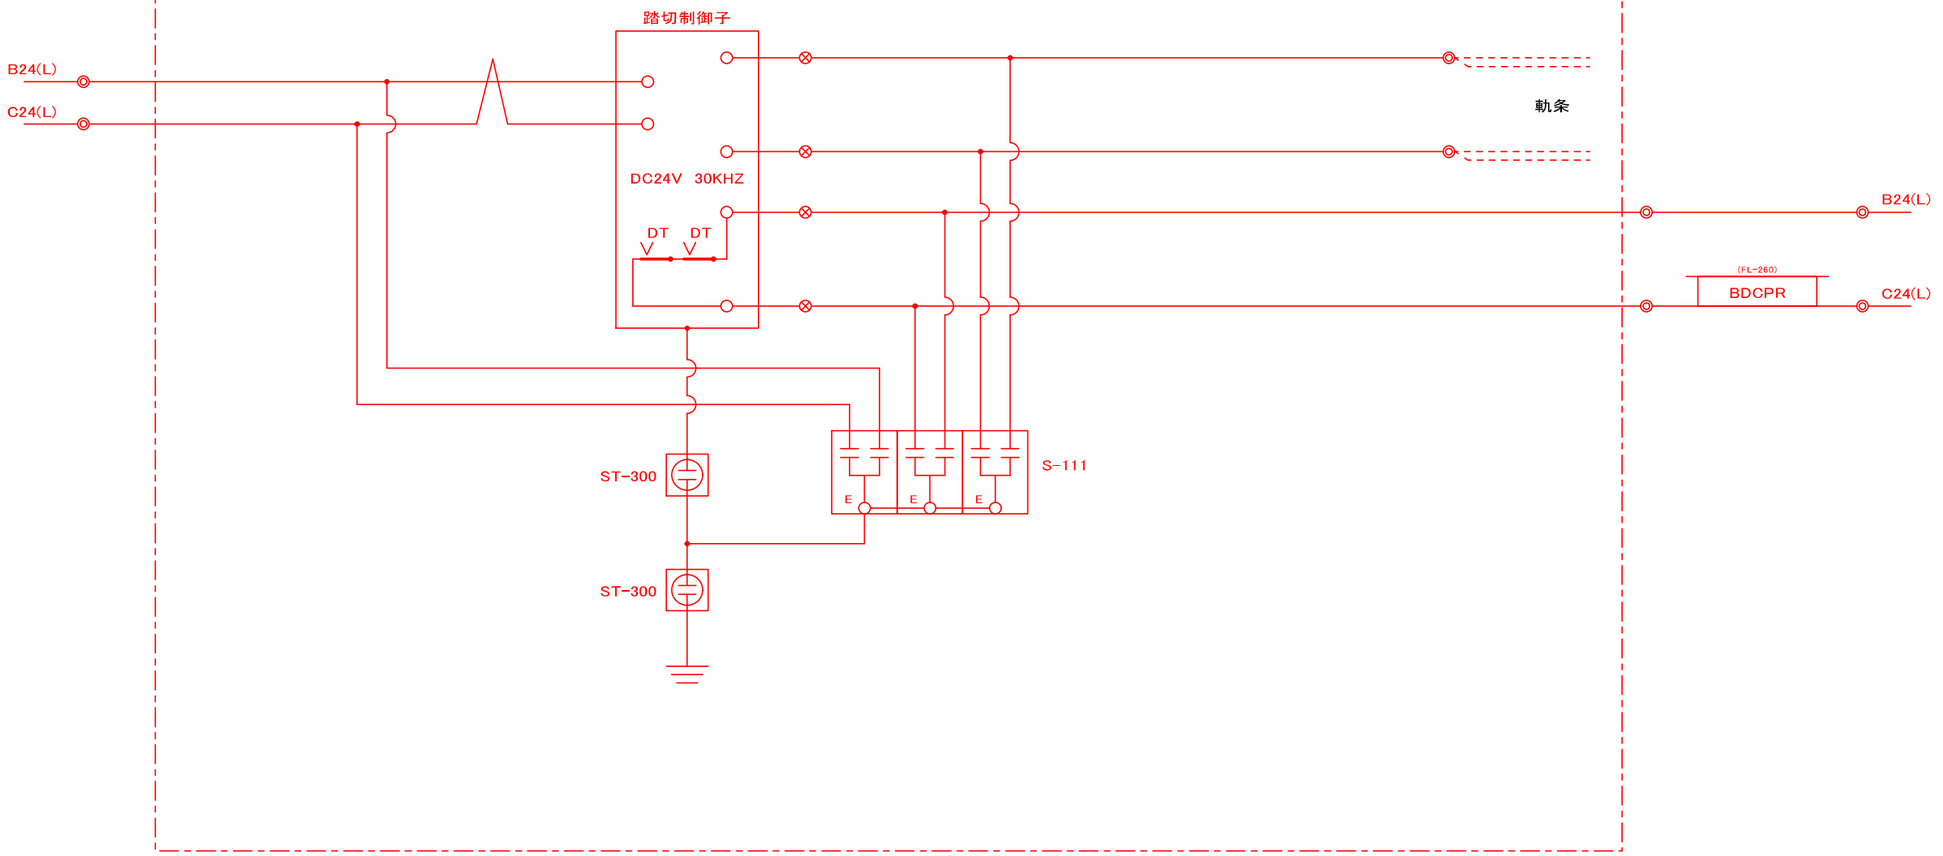


工事名	鹿児島市交通局南港入口2号踏切道保安設備更新工事				
事業名	踏切保安設備更新事業				
工事場所	南港入口2号 （南鹿児島駅前電停～二軒茶屋電停間）				
図面種類	新設 自動踏切遮断機結線図（その8）				
図面番号	18	縮尺		作製	2026年9月
鹿 児 島 市 交 通 局					

南港入口２号踏切障害物検知装置（LD形）配光図

凡例

赤書きは新設を示す。

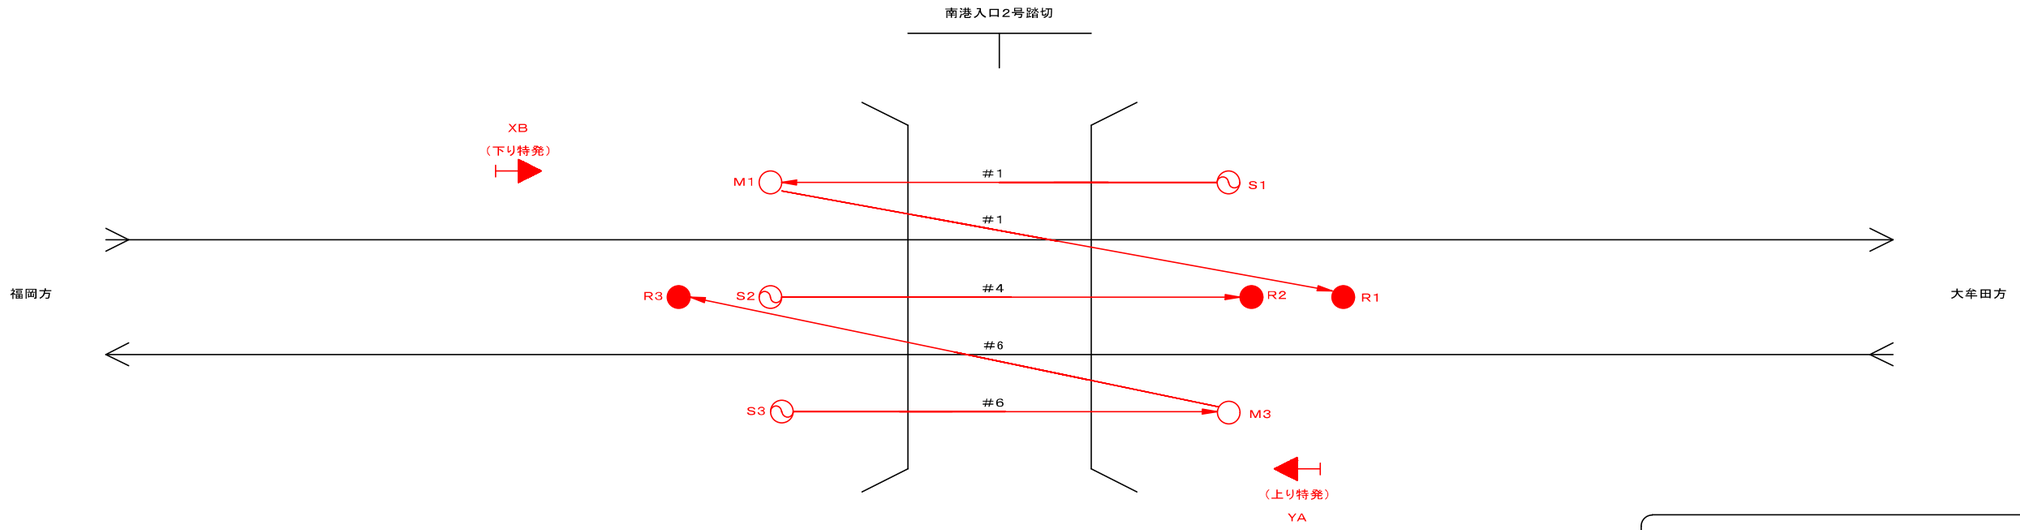

発光制御群（1G）・・・　#1（S1・R1）

発光制御群（2G）・・・　#6（S3・R3）

発光制御群（3G）・・・　#4（S2・R2）

回路記号

1）	A1	FTB端子盤（A列の1番）
2）		発光器
3）		受光器
4）		反射器
5）		特殊信号発光機

線材記号

1）		内部配線　ビニル線　0．75　30／0．18（白）（黒）
2）	1．25SQ	内部配線　ビニル線　1．25　50／0．18（緑）
3）	2SQ	内部配線　ビニル線　2　37／0．26（白）（黒）（赤）
4）		ツイスト配線
5）		外部配線及び当社以外の内部配線


工事名	鹿児島市交通局南港入口2号踏切道保安設備更新工事				
事業名	踏切保安設備更新事業				
工事場所	南港入口2号 （南鹿児島駅前電停～二軒茶屋電停間）				
図面種類	新設 踏切障害物検知装置配光図				
図面番号	19	縮尺		作製	2026年9月
鹿　児　島　市　交　通　局					

南港入口2号自動踏切障検結線図 （その1）

凡例

赤書きは新設を示す。

（B端子）特殊信号発光機、発光機用制御器（S形）の電源等の直流電源
（M端子）断続継電器、警報音発生器等の電子機器関係への直流電源
（L端子）踏切制御子、信号炎管等他の器具箱への直流電源

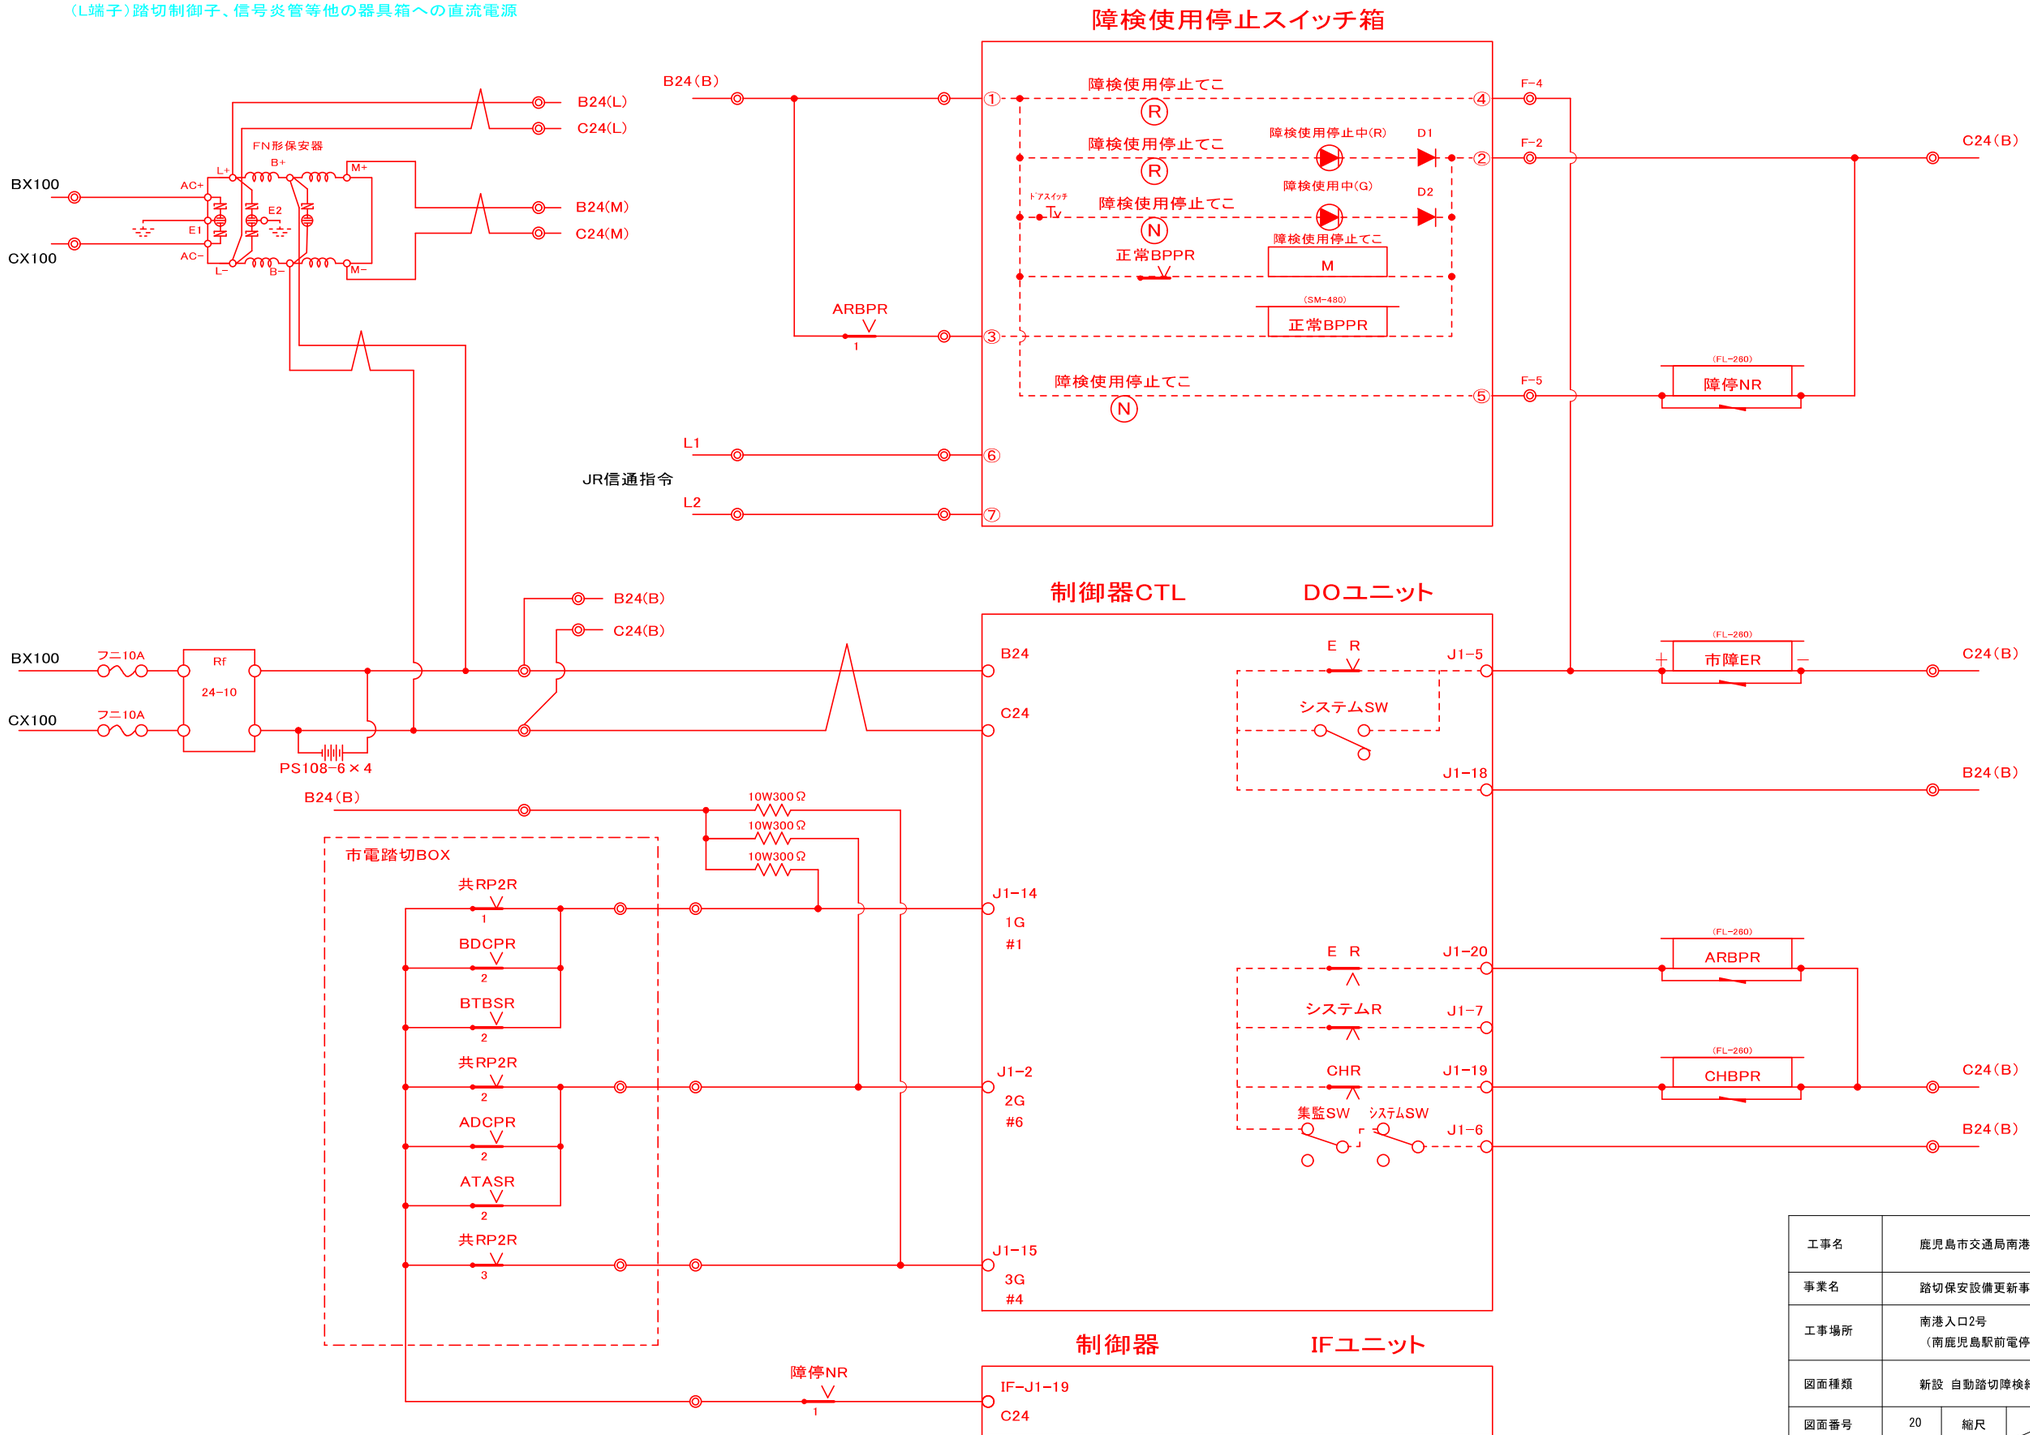



工事名	鹿児島市交通局南港入口2号踏切道保安設備更新工事				
事業名	踏切保安設備更新事業				
工事場所	南港入口2号 （南鹿児島駅前電停～二軒茶屋電停間）				
図面種類	新設 自動踏切障検結線図（その1）				
図面番号	20	縮尺		作製	2026年9月
鹿 児 島 市 交 通 局					

南港入口2号自動踏切障検結線図 （その2）

凡例

赤書きは新設を示す。

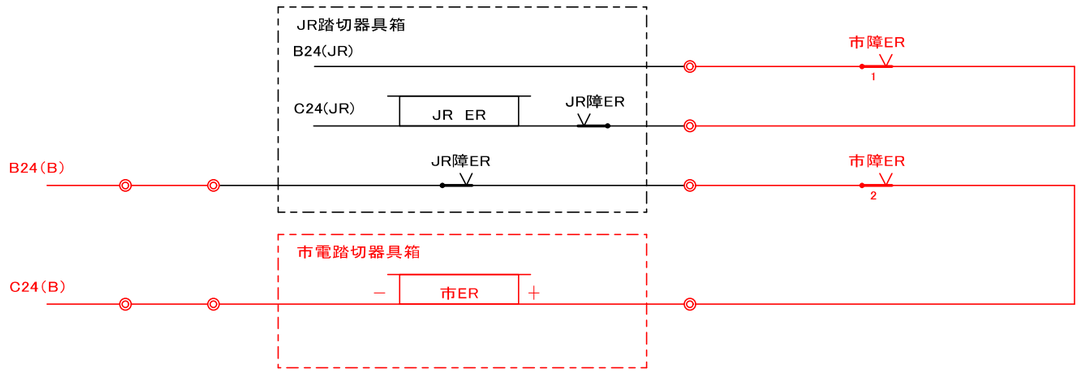

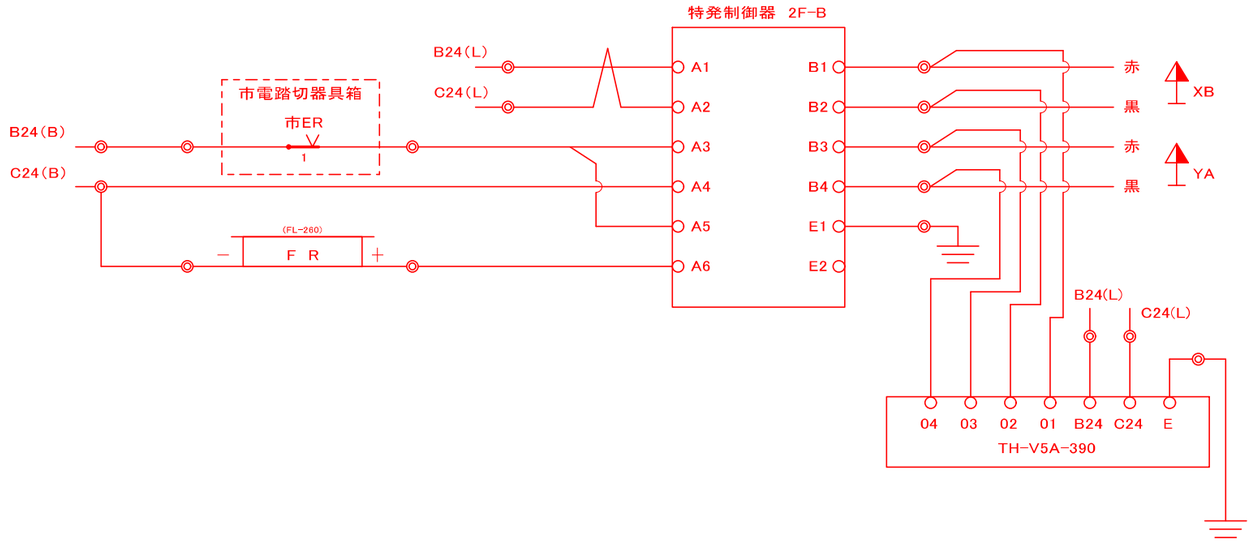

工事名	鹿児島市交通局南港入口2号踏切道保安設備更新工事				
事業名	踏切保安設備更新事業				
工事場所	南港入口2号 （南鹿児島駅前電停～二軒茶屋電停間）				
図面種類	新設 自動踏切障検結線図（その2）				
図面番号	21	縮尺		作製	2026年9月
鹿 児 島 市 交 通 局					


南港入口2号自動踏切障検結線図 （その3）

凡例

赤書きは新設を示す。

（故障検知器）

（N1－Ⅱ形）

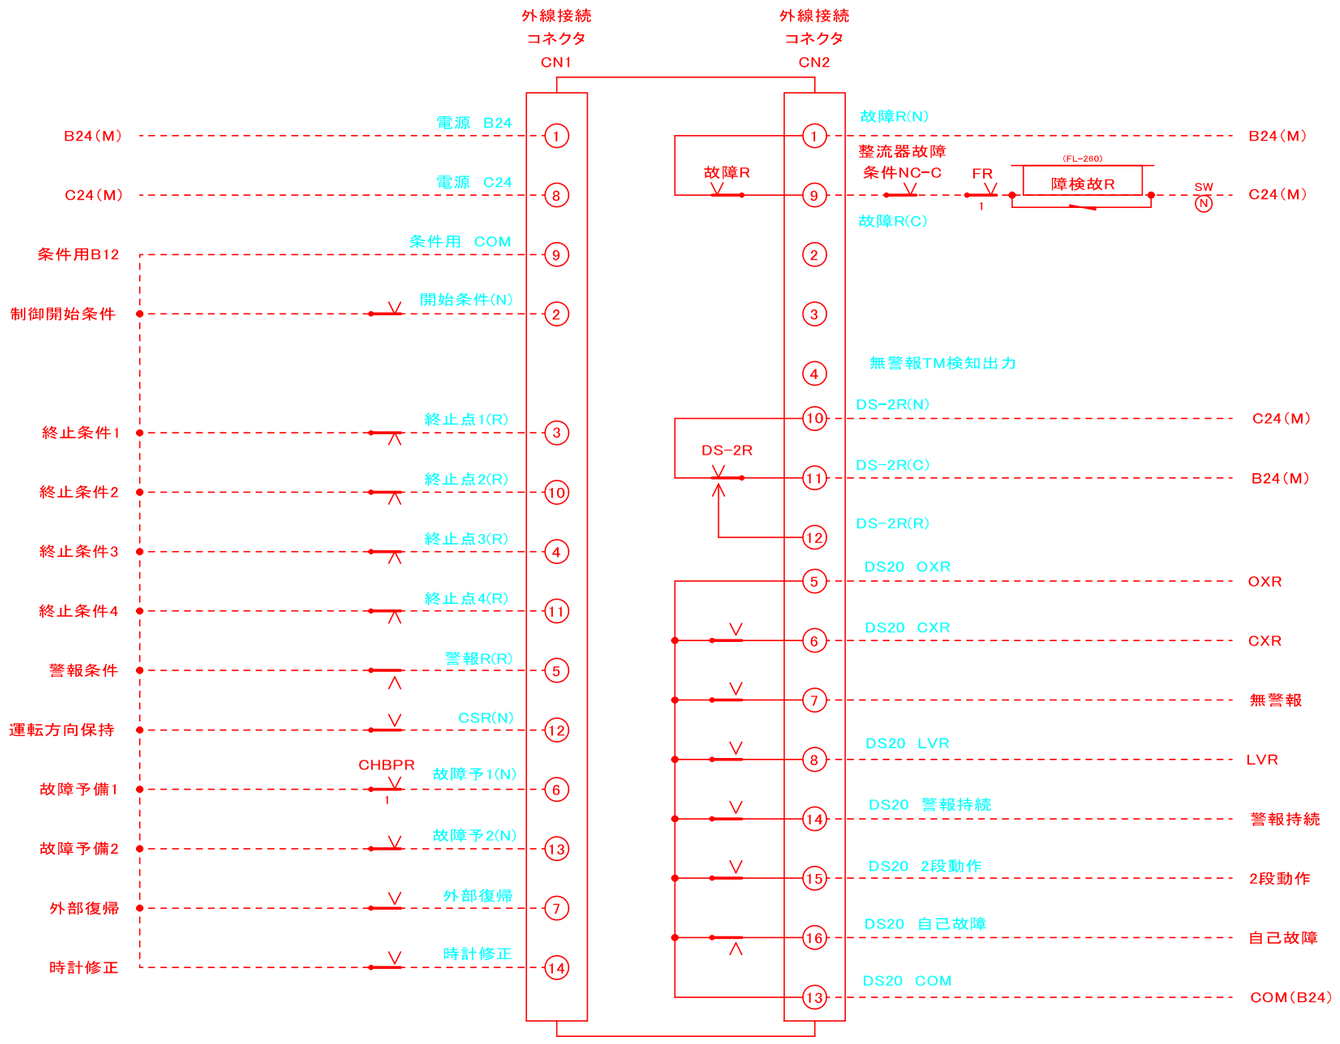


工事名	鹿児島市交通局南港入口2号踏切道保安設備更新工事				
事業名	踏切保安設備更新事業				
工事場所	南港入口2号 （南鹿児島駅前電停～二軒茶屋電停間）				
図面種類	新設 自動踏切障検結線図（その3）				
図面番号	22	縮尺		作製	2026年9月
鹿 児 島 市 交 通 局					

南港入口2号自動踏切障検結線図 （その4）

凡例

赤書きは新設を示す。

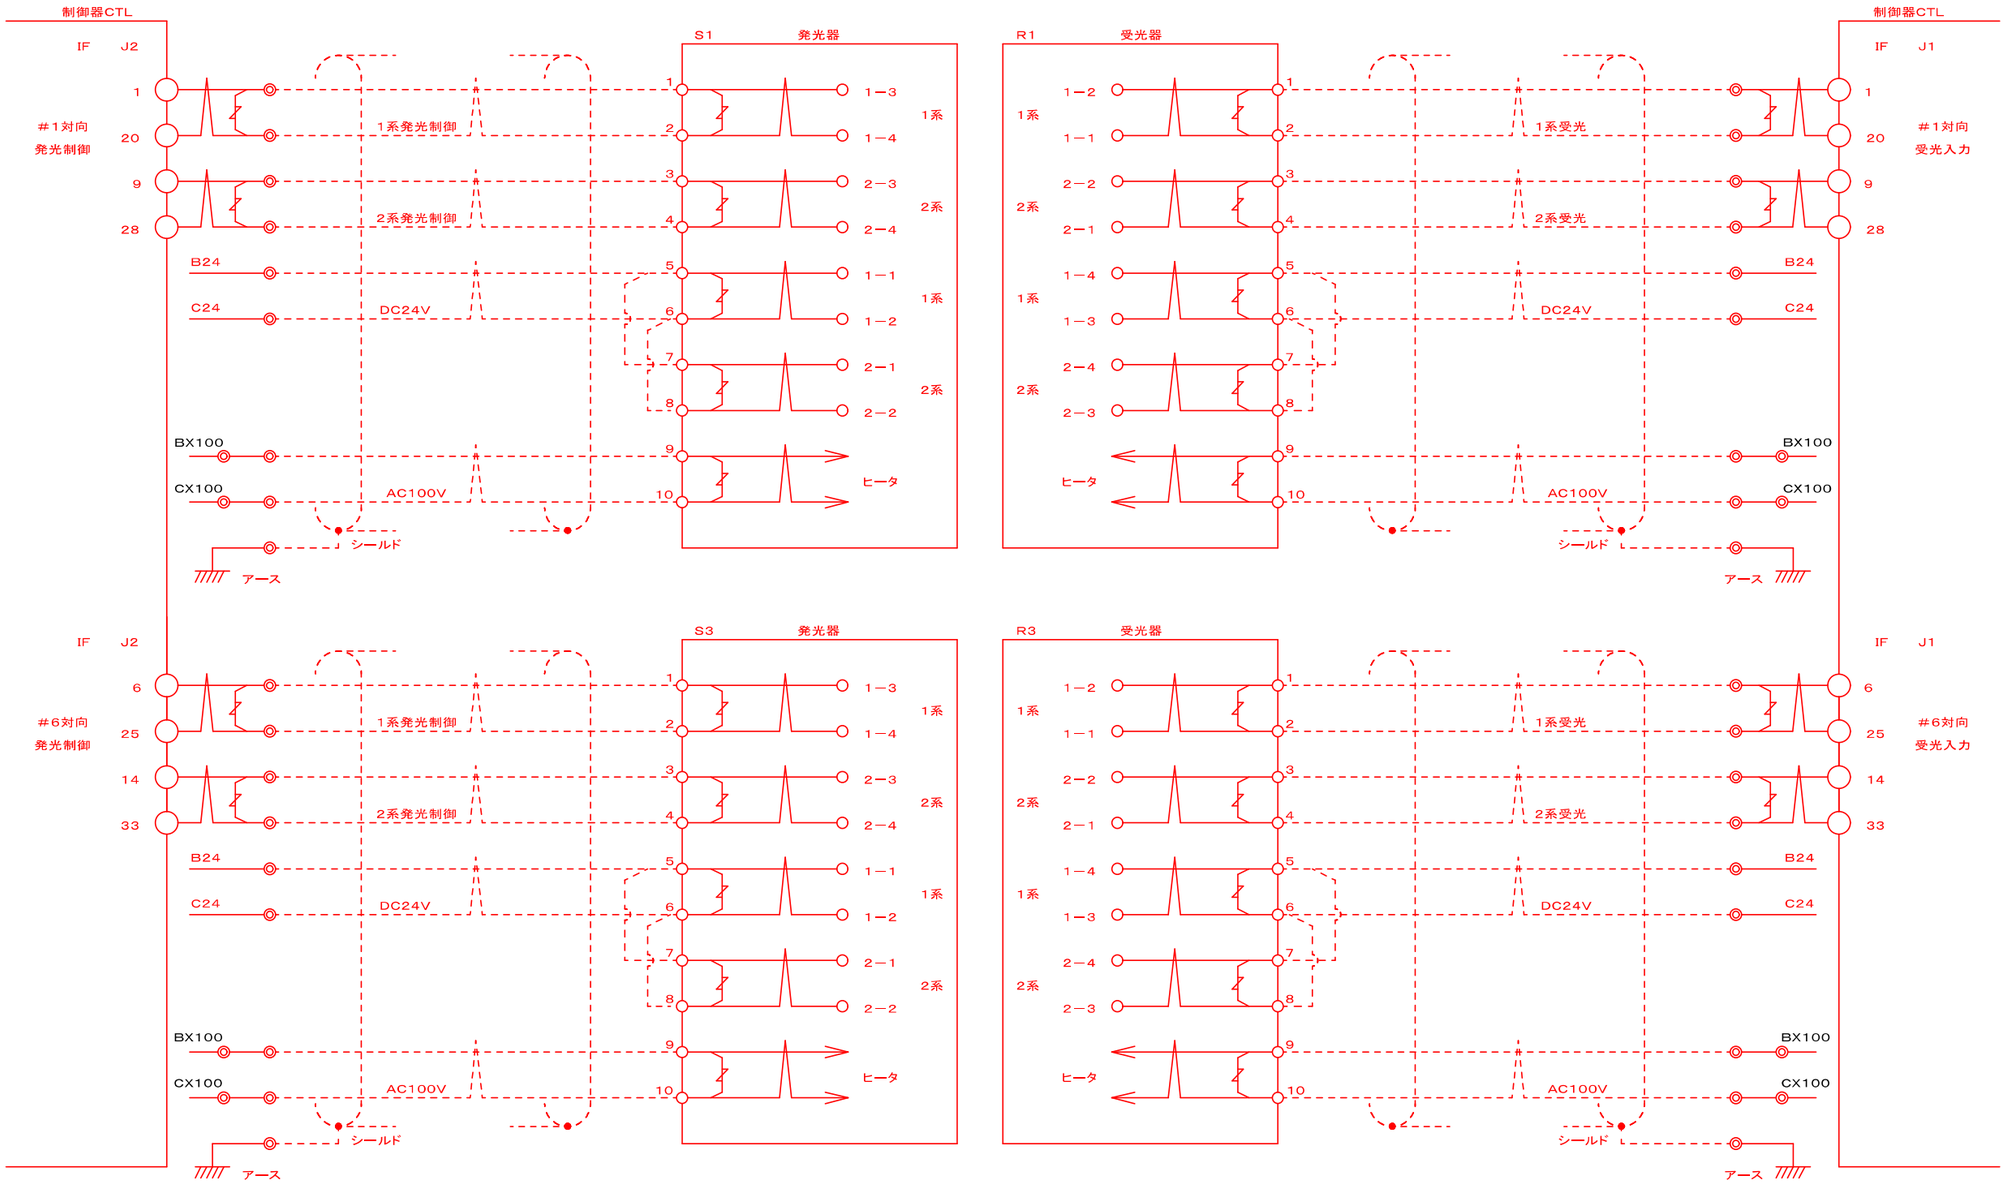



工事名	鹿児島市交通局南港入口2号踏切道保安設備更新工事				
事業名	踏切保安設備更新事業				
工事場所	南港入口2号 （南鹿児島駅前電停～二軒茶屋電停間）				
図面種類	新設 自動踏切障検結線図（その4）				
図面番号	23	縮尺		作製	2026年9月
鹿 児 島 市 交 通 局					


南港入口2号自動踏切障検結線図 （その5）

凡例

赤書きは新設を示す。

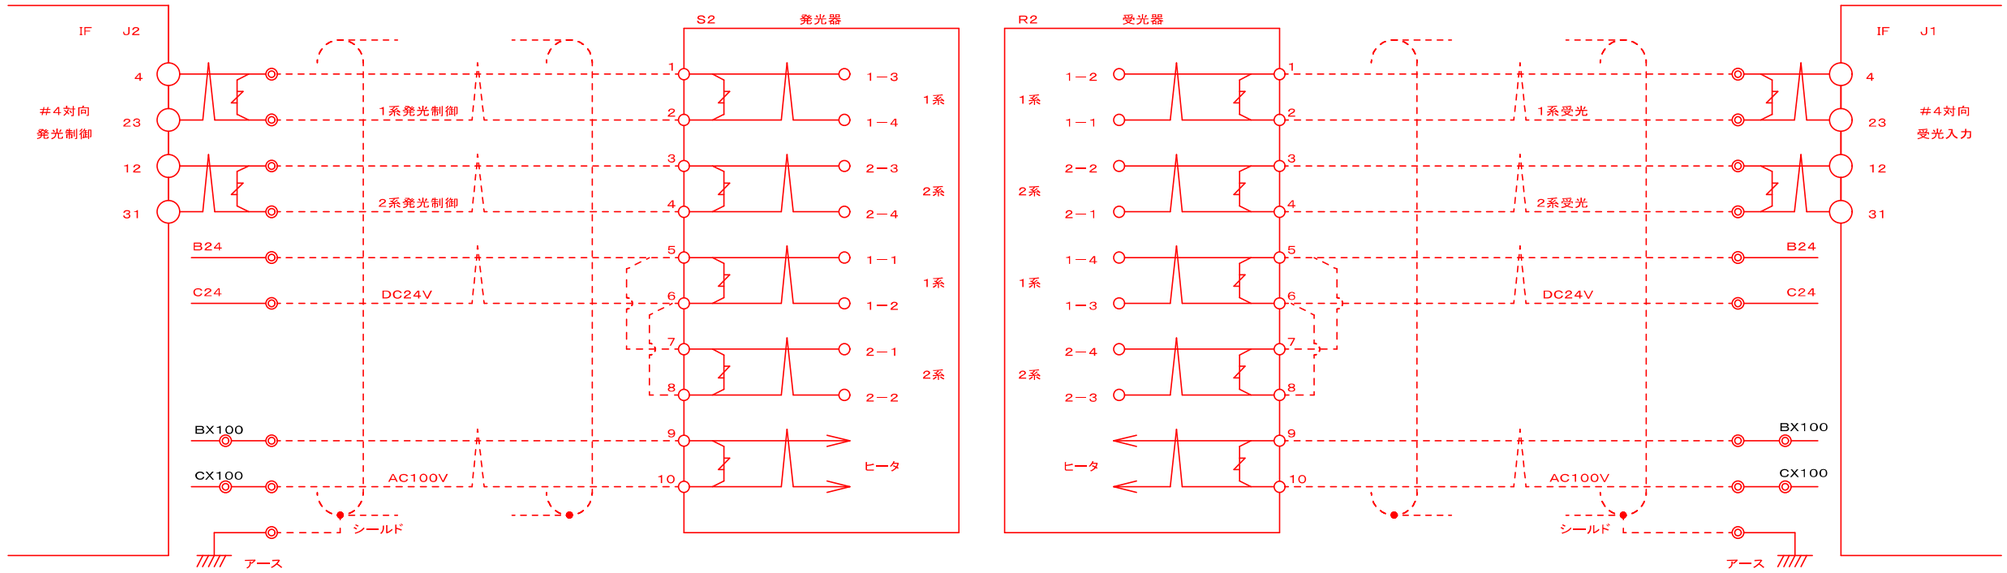

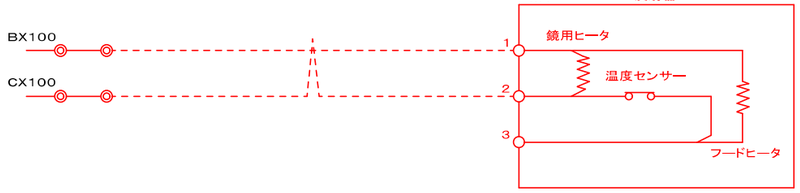

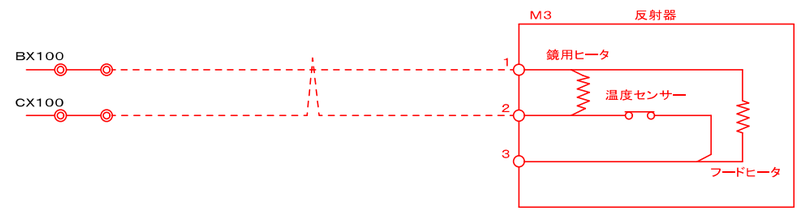

工事名	鹿児島市交通局南港入口2号踏切道保安設備更新工事				
事業名	踏切保安設備更新事業				
工事場所	南港入口2号 （南鹿児島駅前電停～二軒茶屋電停間）				
図面種類	新設 自動踏切障検結線図（その5）				
図面番号	24	縮尺		作製	2026年9月
鹿 児 島 市 交 通 局					